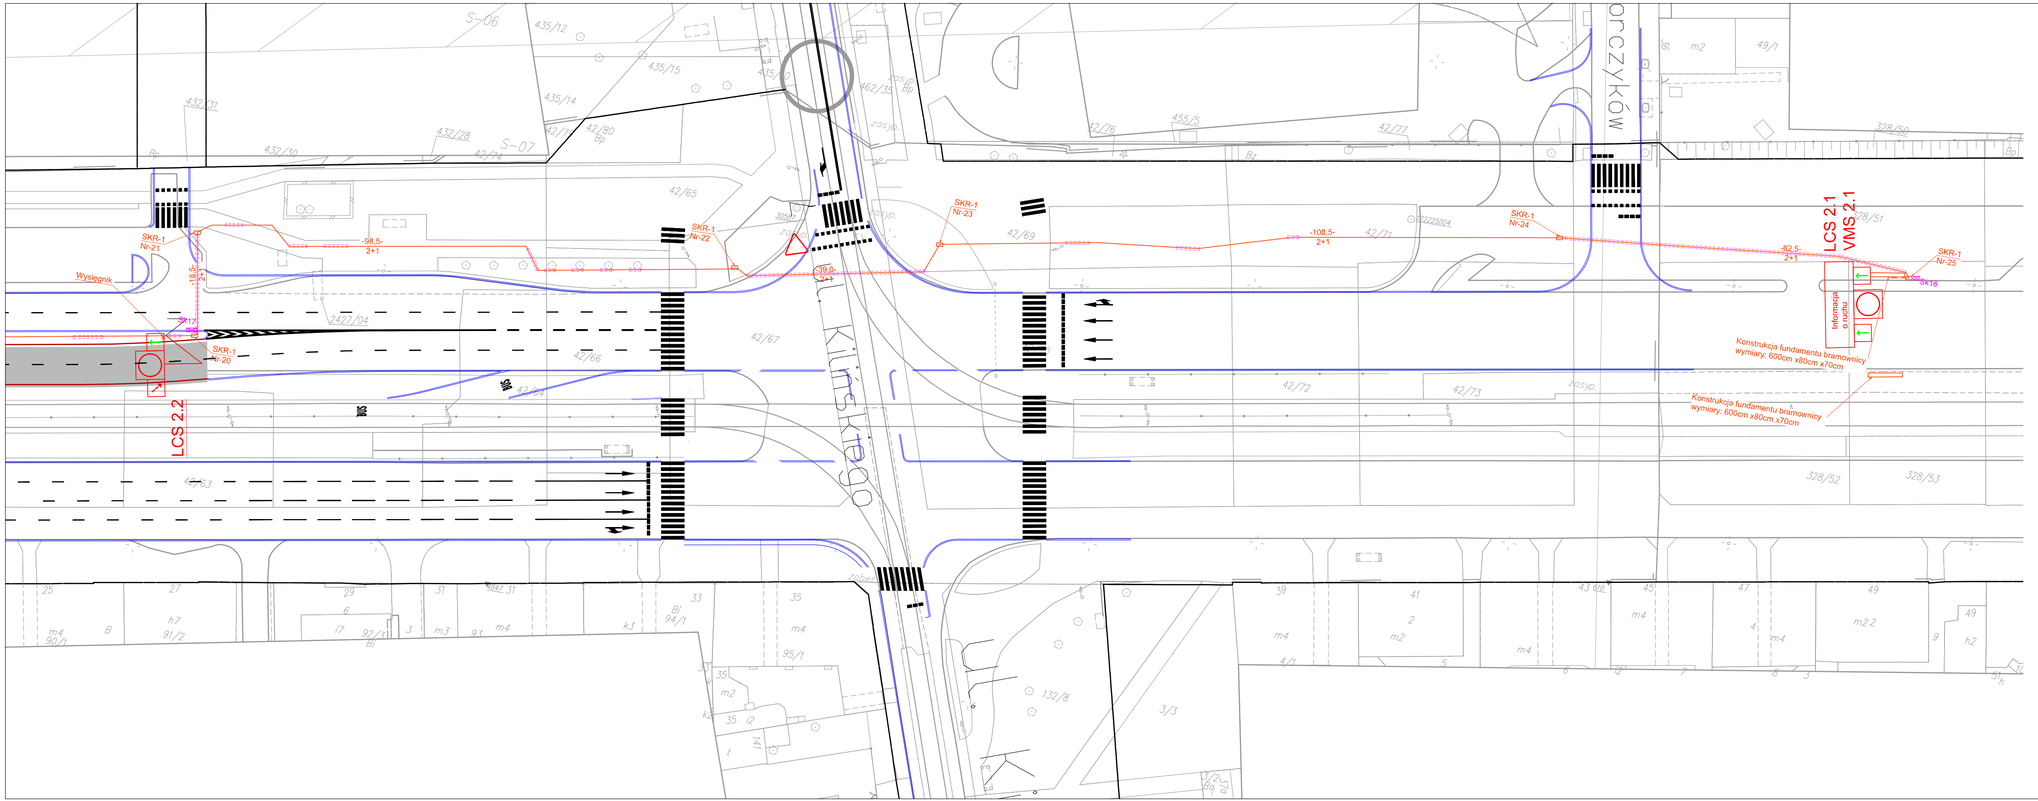

LEGENDA:

okablowanie w kanalizacji kablowej

okablowanie w obrębie ścian

INWESTOR:	PREZYDENT MIASTA ŁODZI, W IMIENIU KTÓREGO DZIAŁA DYREKTOR ZARZĄDU DRÓG I TRANSPORTU UL.PIOTRKOWSKA 175, 90-447 ŁÓDŹ			
PROJEKTANT:	WYKONAWCA: Mosty - Łódź	PRZEDSIĘBIORSTWO ROBÓT MOSTOWYCH UL. BRATYSŁAWSKA 52 94-112 ŁÓDŹ		
SPRINT S.A. O/Warszawa ul. Canaletta 4, 00-099 Warszawa tel. +48 22 826 62 77 fax. +48 22 827 61 21 warszawa@sprint.pl /www.sprint.pl	NAZWA INWESTYCJI:	ROZBUDOWA I MODERNIZACJA TRASY TRAMWAJU W RELACJI WSCHÓD – ZACHÓD (RETKINIA – OLECHÓW) WRAZ Z SYSTEMEM ZASILANIA ORAZ SYSTEMU OBSZAROWEGO STEROWANIA RUCHEM		
	ADRES INWESTYCJI:	Al.Mickiewicza i al.Piłsudskiego od al.Włókniarzy do ul.Dowborczyków.		
	FAZA:	DOKUMENTACJA POWYKONAWCZA	BRANŻA:	TELETECHNIKA
	TREŚĆ RYSUNKU:	PROJEKT RUROCIĄGU TELETECHNICZNEGO DLA POTRZEB ORGANIZACJI RUCHU W TUNELU		
	UMOWA NR:		NR RYSUNKU:	2
	DATA OPRACOWANIA: 24.10.2015r.	SKALA: 1:500	NR ARKUSZA:	3/4
ZESPÓŁ AUTORSKI:	IMIĘ I NAZWISKO		NR UPRAWNIEŃ	PODPIS
PROJEKTOWAŁ:	mgr inż. Piotr Bociek		KUP/0152/POOT/11	
OPRACOWAŁ:				
SPRAWDZIŁ:	mgr inż. Sławomir Izbaner		KUP/0150/ZOOP/05	

PRAWA AUTORSKIE ZASTRZEŻONE

Dokonywanie zmian, poprawek, skreśleń itp. oraz kopiowanie i rozpowszechnianie bez zgody jednostki autorskiej jest niedozwolone